


WESTFLÜGEL ANSICHT VON WESTEN

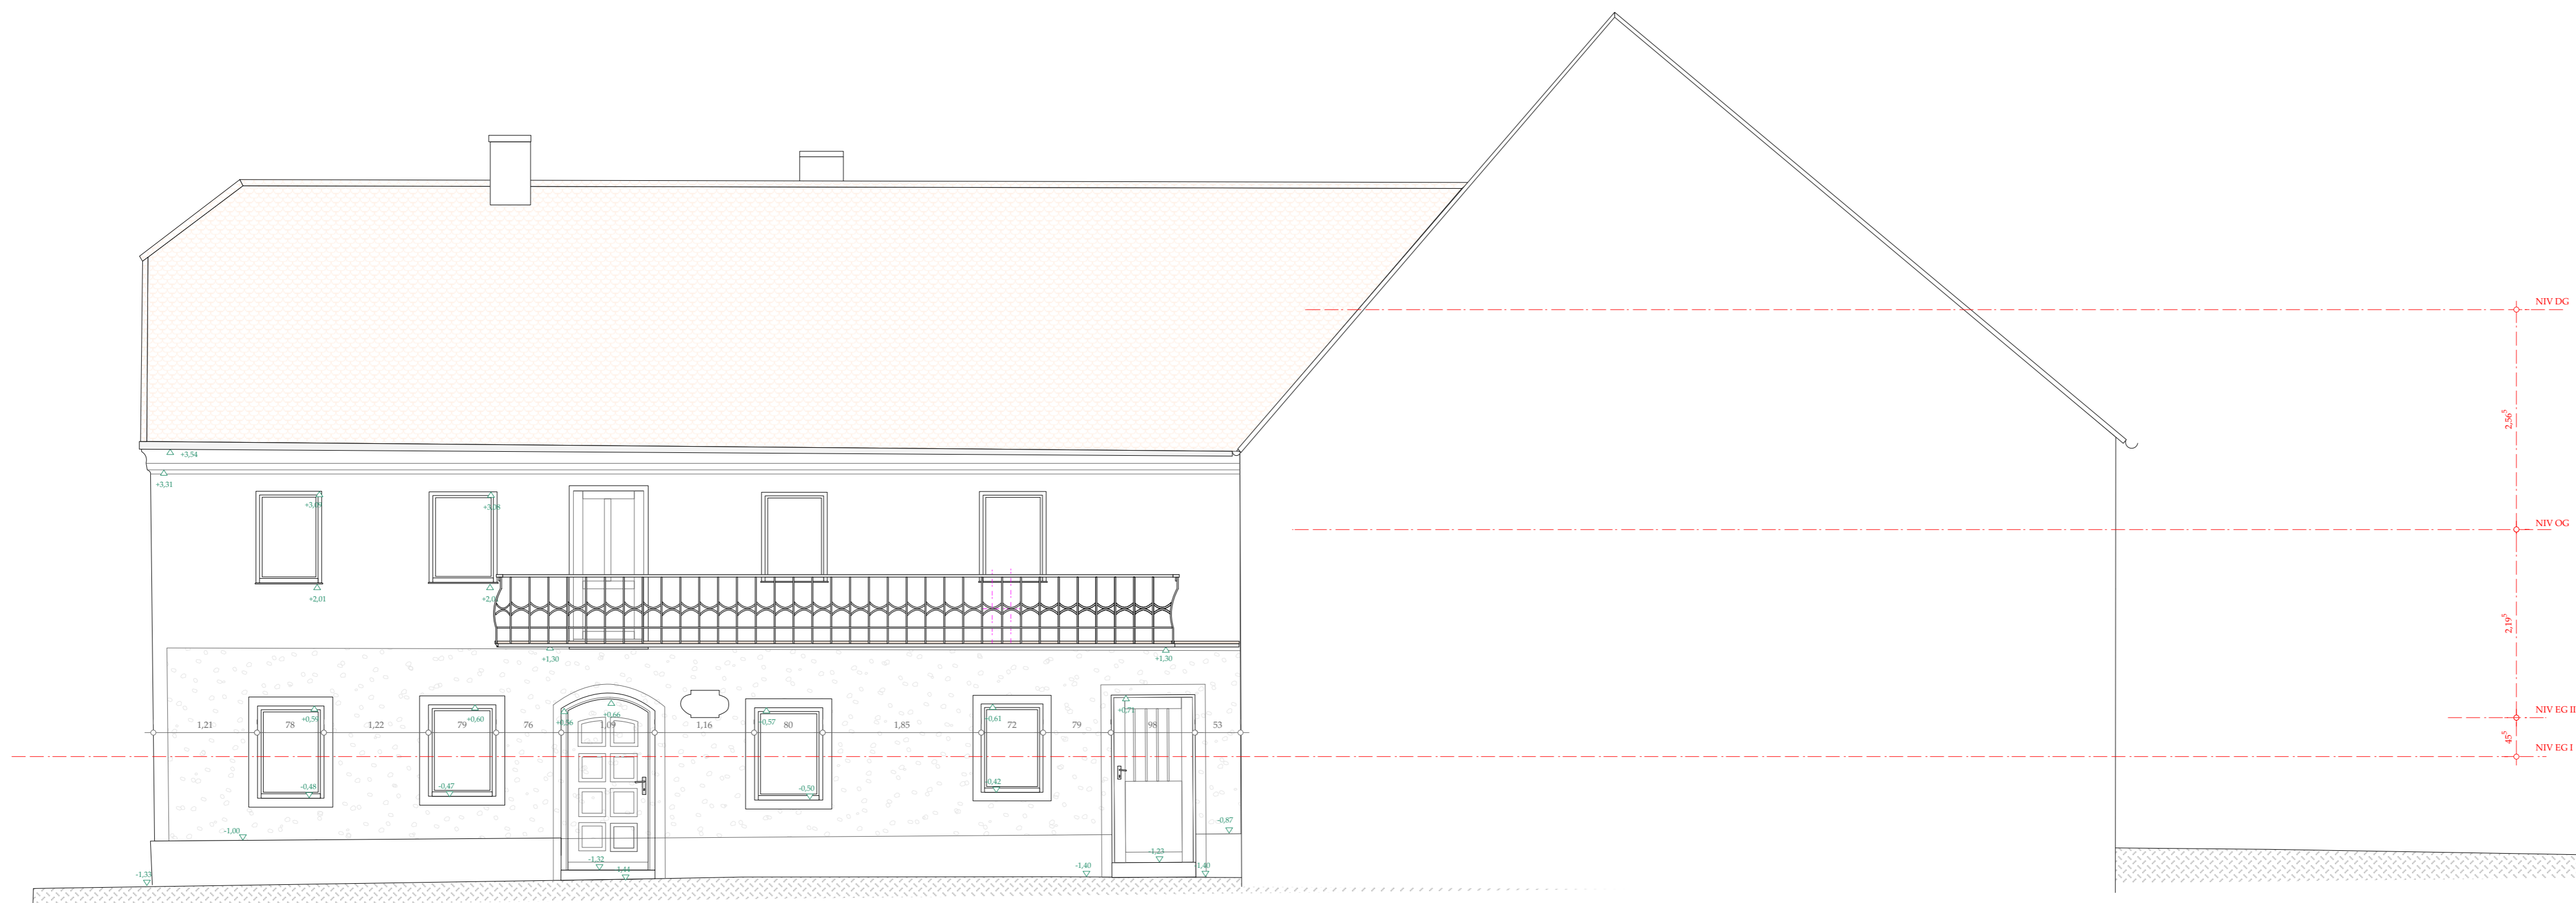

WESTFLÜGEL ANSICHT VON OSTEN

**GASTHAUS
HAUPTSTRASSE 15-
KIRCHDORF a.INN**

**WESTFLÜGEL-
ANSICHT VON WESTEN
ANSICHT VON OSTEN**

Maßstab

1:50

Büro für Denkmalpflege und Architektur
Monika Dietrich
Uhlandstraße 6, 93049 Regensburg

30.08.2020

Bearbeiter
M.Dietrich