




ANSICHT VON WESTEN

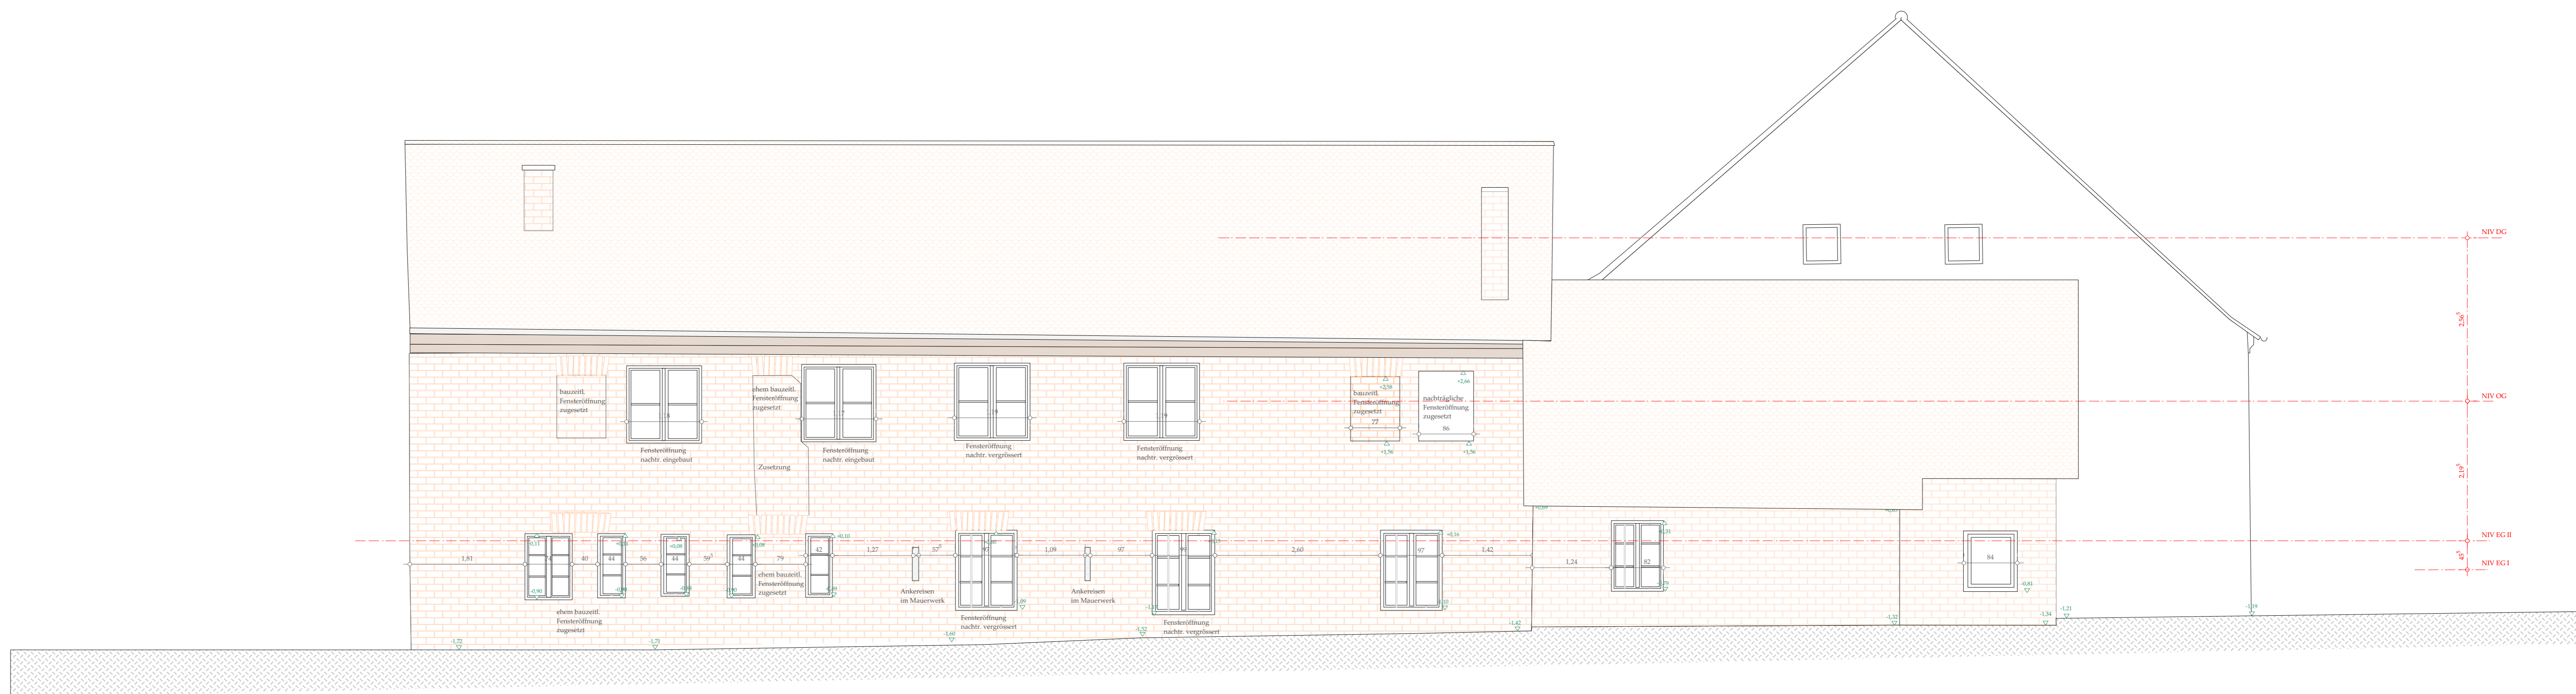

ANSICHT VON OSTEN

**GASTHAUS
HAUPTSTRASSE 15-
KIRCHDORF a.INN**

**OSTFLÜGEL-
ANSICHT VON WESTEN
ANSICHT VON OSTEN**

Büro für Denkmalpflege und Architektur
Monika Dietrich
Ulländerstrasse 6, 93049 Regensburg

Maßstab
1:50
30.08.2020
Baubeauftragter
M.Dietrich